



DZIENNIK URZĘDOWY

WOJEWÓDZTWA MAŁOPOLSKIEGO

Kraków, dnia 10 lipca 2025 r.

Poz. 4451

UCHWAŁA NR XXXIII/660/25 RADY MIASTA KRAKOWA

z dnia 2 lipca 2025 roku

**w sprawie zaliczenia do dróg publicznych kategorii gminnej
odcinka drogi przebiegającej od ul. Wita Stwosza do granicy
z działką nr 213/2 obr. 8 jedn. ewid. Śródmieście i ustalenia jego przebiegu.**

Na podstawie art. 7 ust. 2 i 3 ustawy z dnia 21 marca 1985 r. o drogach publicznych (Dz. U. z 2024 r. poz. 320, 1222, z 2025 r. poz. 641) w zw. z art. 18 ust. 2 pkt 15 ustawy z dnia 8 marca 1990 r. o samorządzie gminnym (Dz. U. z 2024 r. poz. 1465, 1572, 1907, 1940) uchwala się, co następuje:

§ 1. 1. Zalicza się do dróg publicznych kategorii gminnej odcinek drogi przebiegającej od ul. Wita Stwosza do granicy z działką nr 213/2 obr. 8 Śródmieście – położony w Dzielnicy I Stare Miasto.

2. Odcinek drogi, o którym mowa w ust. 1, położony jest na nieruchomościach oznaczonych jako działki o numerach:

- 1) 218/29 obr. 8 jedn. ewid. Śródmieście;
- 2) 218/31 obr. 8 jedn. ewid. Śródmieście;
- 3) 218/33 obr. 8 jedn. ewid. Śródmieście;
- 4) 218/35 obr. 8 jedn. ewid. Śródmieście;
- 5) 218/37 obr. 8 jedn. ewid. Śródmieście;
- 6) 218/39 obr. 8 jedn. ewid. Śródmieście;
- 7) 218/27 obr. 8 jedn. ewid. Śródmieście;
- 8) 212/3 obr. 8 jedn. ewid. Śródmieście;
- 9) 219/28 obr. 8 jedn. ewid. Śródmieście;
- 10) 219/26 obr. 8 jedn. ewid. Śródmieście;
- 11) 213/1 obr. 8 jedn. ewid. Śródmieście;
- 12) 214/3 obr. 8 jedn. ewid. Śródmieście.

3. Przebieg drogi publicznej kategorii gminnej, o której mowa w ust. 1, został określony w załączniku do uchwały.


§ 2. Wykonanie uchwały powierza się Prezydentowi Miasta Krakowa.

§ 3. Uchwała wchodzi w życie po upływie 14 dni od dnia jej ogłoszenia w Dzienniku Urzędowym Województwa Małopolskiego.

Wiceprzewodniczący Rady Miasta Krakowa

Łukasz Maślona

Załącznik do uchwały Nr XXXIII/660/25
Rady Miasta Krakowa
z dnia 2 lipca 2025 r.

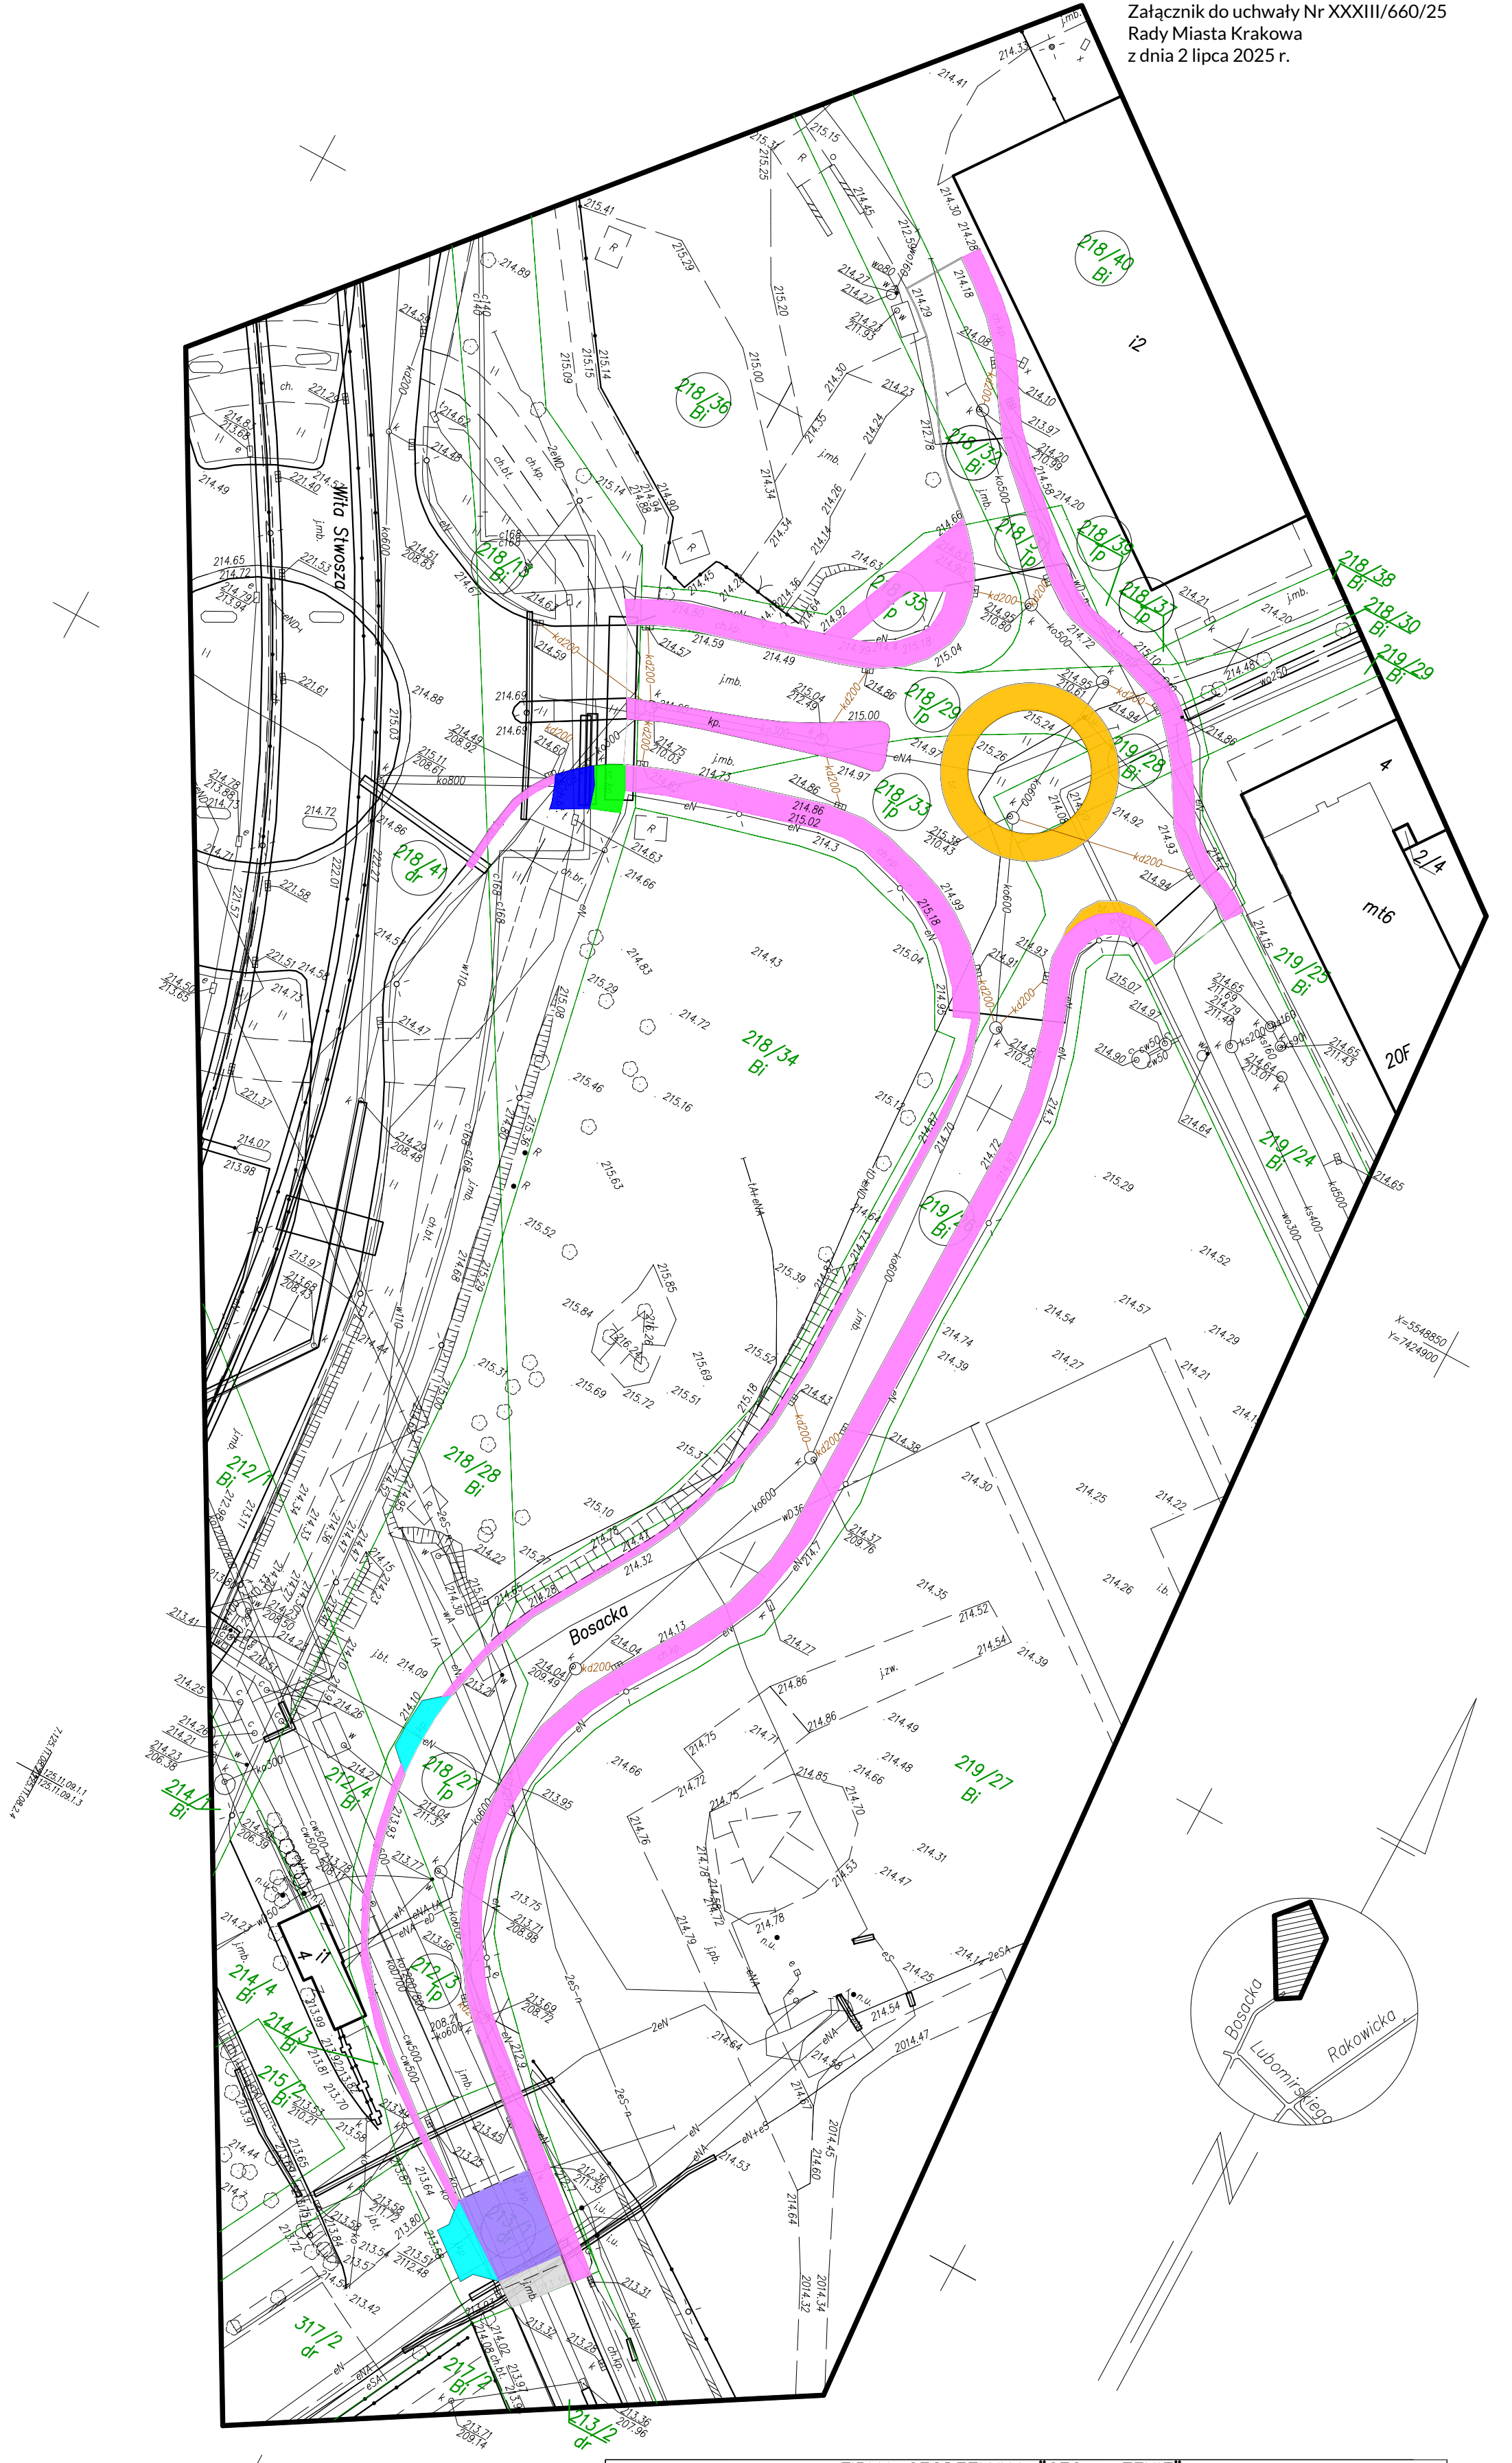

- LEGENDA:
- jezdnia masa bitumiczna
 - wjazd kostka prefabrykowana
 - chodnik kostka prefabrykowana
 - bruk
 - chodnik betonowy
 - ścieżka rowerowa, kostka prefabrykowana
 - wyniesienie jezdni – kostka prefabrykowanej



FIRMA GEODEZYJNA "GEO – ZENIT"
31–422 Kraków, ul. Majora 12A
tel. 502–670–886, 509–804–360, 512–297–191
NIP 945–192–78–73; REGON 356776578
[www. geozenit.com.pl](http://www.geozenit.com.pl)

ID: GD–13.6640.10272.2018

miasto: Kraków
j. ewid.: 126105_9 ródmi?cie

INWENTARYZACJA POWYKONAWCZA
rozbudowy ul. Bosackiej z budow? ronda do po??czenia z ulic? Wita Stwosza
wraz z przy??czami kanalizacji deszczowej do kratek ?ciekowych po?ożonej na
dz. nr 218/36, 218/40, 218/32, 218/31, 218/39, 218/37,
218/35, 218/29, 218/33, 219/28, 219/26, 218/27, 212/3, 213/1, 218/13, .
Skala 1 : 500
Sekcja: 7.125.11.09.1.1, 7.125.11.09.1.3, 7.125.11.08.2.2

Usytuowanie obiektu jest zgodne z planem realizacyjnym decyzji ZRID
Nr 16/6740.4/2017 z dnia 03.10.2017 r. znak: AU–01–3.6740.4.5.2017.UZ1

Nr ks. rob.:	UK?ad współ?rzędnych: 2000
718/2018	Poziom odniesienia: Kronsztadt '86