



DZIENNIK URZĘDOWY

WOJEWÓDZTWA MAŁOPOLSKIEGO

Kraków, dnia 16 czerwca 2026 r.

Poz. 3410

Podpisany przez:

Artur Władysław Słowik

Data: 16.06.2026 14:44:28



UCHWAŁA NR XXVI/317/2026 RADY MIASTA I GMINY CZARNY DUNAJEC

z dnia 9 czerwca 2026 roku

w sprawie zaliczenia drogi do kategorii gminnych dróg publicznych

Na podstawie art. 18 ust. 2 pkt 15 ustawy z dnia 8 marca 1990 r. o samorządzie gminnym (Dz. U. z 2026 r. poz. 662 i z 2023 r. poz. 1688) oraz art. 7 ust. 1, 2 i 3 ustawy z dnia 21 marca 1985 r. o drogach publicznych (Dz. U. z 2025 r. poz. 889) po zasięgnięciu opinii Zarządu Powiatu Nowotarskiego, Rada Miasta i Gminy Czarny Dunajec uchwala, co następuje:

§ 1. Zalicza się do kategorii gminnych dróg publicznych drogę „Do Kietów”, zlokalizowaną na działkach o nr ewidencyjnych 10416/7, 10461/2, 10416/3, 10461/3, 10409/3, 10423/1, 11951/1, 10420/1, 10383/1, 10372/1, 10347/2, 10336/1, 10309/1, 10295/1, 10273/1, 10262/5, 10262/8, 10245/1, 10236/3, 10213/4, 10210/3, 10207/3, 10207/6, 10182/1, 10179/1, 10161/4, 10161/7, 10161/10, 10156/1, 10135/7, 10044/1, 10135/10, 10130/1, 10108/1, 10078/4, 10105/1, 10076/1, 10005/2, 10004/4, 9974/1, 9914/1, 9957/1, 9877/1, 9830/1, 9807/1, 9795/1, 9770/1, 9746/1, 9741/7, 9552/3, 9737/2, 9706/1, 9689/1, 9662/1, 9631/1, 9616/2, 9552/5, 9622/2, 9593/5, 9475/1, 9503/1, 9578/3, 9535/1, 9465/1, 9453/4, 9444/5, 9453/3, 9429/3, 9411/1, 9405/1, 9389/1, 9379/1, 9361/1, 9350/1, 9333/1, 9321/1, 9307/1, 9292/3, 9279/6, 9279/9, 9280/2, 9263/5 w m. Stare Bystre.

§ 2. Szczegółowy przebieg drogi wymienionej w §1 przedstawiono na mapie stanowiącej załącznik do niniejszej uchwały.


§ 3. Wykonanie uchwały powierza się Burmistrzowi Miasta i Gminy Czarny Dunajec.

§ 4. Uchwała wchodzi w życie po upływie 14 dni od dnia ogłoszenia w Dzienniku Urzędowym Województwa Małopolskiego.

Przewodniczący Rady Miasta i Gminy Czarny Dunajec

Bartłomiej Bukowski

Załącznik do uchwały nr XXVI/317/2026 z dnia 9 czerwca 2026 r.

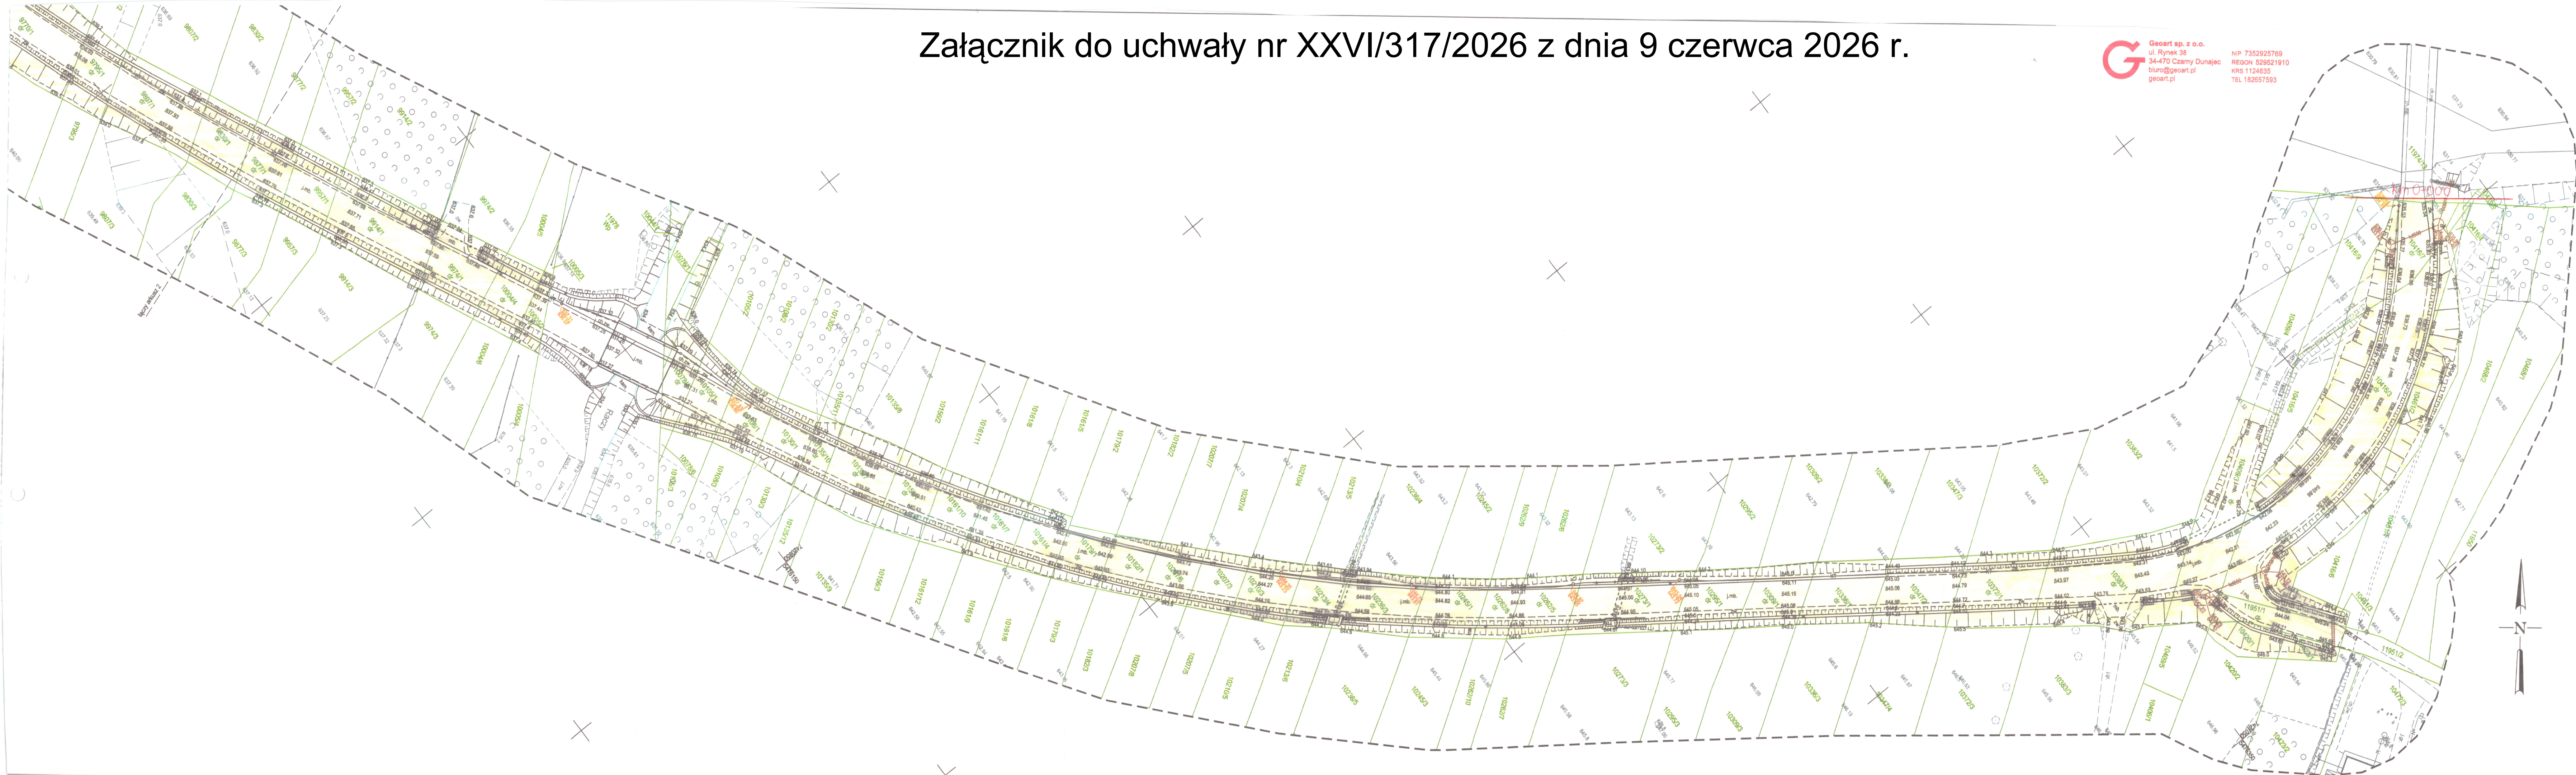

G Geoart sp. z o.o.
ul. Rynek 38
34-470 Czarny Dunajec
biuro@geoart.pl
geoart.pl

NIP: 7352925769

MAPA Z GEODEZYJNEJ INWENTARYZACJI POWYKONAWCZEJ
OBIEKTÓW BUDOWLANYCH
Budowa drogi gminnej „Do Kietów” w miejscowości Stare Bystre
w km 0+000.00 do 0+938.91
SKALA 1:500
ARKUSZ 1(2)

woj.: małopolskie
powiat: nowotarski
Jednostka ewidencyjna: 121103_5 Czarny Dunajec
Część ewidencyjna: 121103_2.0015 Stare Bystre
GK 6640.3944.2024
Kierownik prac geodezyjnych
mgr inż. Justyna Polaczek, nr uprawnień 18798
Układ współrzędnych prostokątnych: "2000/21"
opracował dnia: 21.10.2025 mgr inż. Marcin Żołtek

Legenda:
--- drogi potoku umocnione narzutem kamiennym

GI mgr inż. Justyna Polaczek
Geodeta uprawniony
upr. nr 18798

Powiadzam, że niniejszy dokument został opracowany w wyniku prac geodezyjnych i kartograficznych, których rezultaty zawiera operat techniczny pozytywnie zweryfikowany. Jednocześnie informuję, że jestem świadomy odpowiedzialności karnej za złożenie fałszywego oświadczenia.

Identyfikator zgłoszenia prac geodezyjnych	GK 6640.3944.2024
Wykonawca prac geodezyjnych	Geoart sp. z o.o.

Nr oraz data sporządzenia dokumentu zawierającego wynik pozytywny weryfikacji	Protokół Weryfikacji nr GK 6640.3944.2024_1 2025-11-03
---	--

Imię i nazwisko oraz nr uprawnień zawodowych kierownika prac	mgr inż. Justyna Polaczek Geodeta uprawniony upr. nr 18798
--	--

Załącznik do uchwały nr XXVI/317/2026 z dnia 9 czerwca 2026 r.

G Geoart sp. z o.o.
ul. Rynek 38
34-470 Czarny Dunajec
biuro@geoart.pl
geoart.pl

NIP 7352925769
REGON 529521910
KRS 1124635
TEL 182657593

MAPA Z GEODEZYJNEJ INWENTARYZACJI POWYKONAWCZEJ
OBIEKTÓW BUDOWLANYCH
Budowa drogi gminnej „Do Kietów” w miejscowości Stare Bystre
w km 0+000.00 do 0+938.91
SKALA 1:500
ARKUSZ 2(2)

woj.: małopolskie
powiat: nowotarski
Jednostka ewidencyjna:
121103_5 Czarny Dunajec
Obręb ewidencyjny:
121103_2.0013 Stare Bystre
GK.6640.3944.2024
Kierownik prac geodezyjnych
mgr inż. Justyna Polaczek, nr uprawnień 18798
Układ współrzędnych geodezyjnych: "2000/21"
Układ odniesienia wysokości: PL-EVRF2007-NH
opracował dnia: 21.10.2025 mgr inż. Marcin Zółtek

Legenda:
- dno potoku umocnione narzutem kamiennym

mgr inż. Justyna Polaczek
Geodeta uprawniony
upr. nr 18798

Powierzam, że niniejszy dokument został opracowany w wyniku prac geodezyjnych i kartograficznych, których rezultaty zawiera operat techniczny pozytywnie zweryfikowany. Jednocześnie informuję, że jestem świadomy odpowiedzialności karnej za złożenie fałszywego oświadczenia.

Identyfikator zgłoszenia prac geodezyjnych	GK.6640.3944.2024
Organ składowy geodezyjnej, który otrzymał zgłoszenie	STAROSTA POWIATU Powiatowy Ośrodek Dokumentacji Geodezyjnej i Kartograficznej NOWY TARG
Wykonawca prac geodezyjnych	Geoart sp. z o.o.
Nr oraz data sporządzenia dokumentu zawierającego wynik pozytywnej weryfikacji	Protokół Weryfikacji nr GK.6640.3944.2024_1 2025-11-03

Imię i nazwisko oraz nr uprawnień zawodowych kierownika prac

mgr inż. Justyna Polaczek
Geodeta uprawniony
upr. nr 18798